登記年月日：昭和45年6月10日

表示年月日：2026/01/26

316524

地番	44-1 44-2 ～ 44-71
土地の所在	秋田市広面字樋ノ口

所在図

~~地積測量図~~

作製年月日	昭和四五年六月八日
作製者	秋田市山王四丁目一番二号 秋田県住宅供給公社 高橋政光
申請人	秋田市山王四丁目壱番弐号 秋田県住宅供給公社 理事長 高瀬忠二

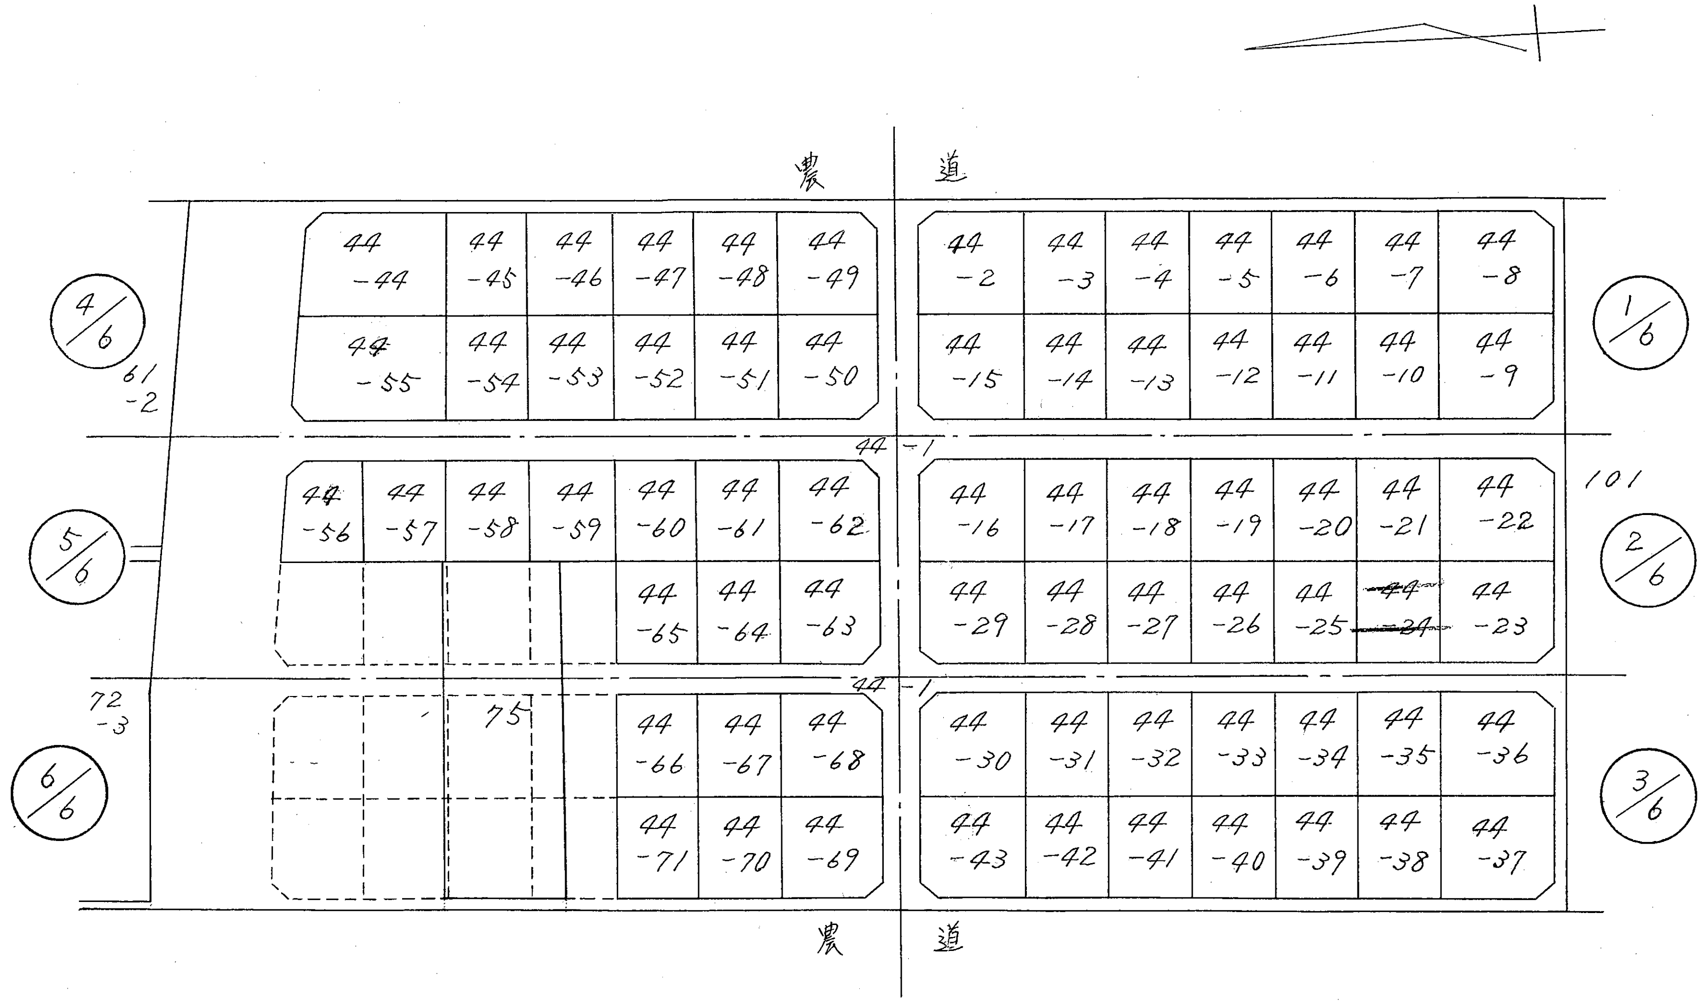
農道
44-44
44-45
44-46
44-47
44-48
44-49
44-55
44-54
44-53
44-52
44-51
44-50
44-2
44-3
44-4
44-5
44-6
44-7
44-8
44-15
44-14
44-13
44-12
44-11
44-10
44-9
44-1
44-56
44-57
44-58
44-59
44-60
44-61
44-62
44-65
44-64
44-63
44-16
44-17
44-18
44-19
44-20
44-21
44-22
44-29
44-28
44-27
44-26
44-25
44-24
44-23
44-1
75
44-66
44-67
44-68
44-71
44-70
44-69
44-30
44-31
44-32
44-33
44-34
44-35
44-36
44-43
44-42
44-41
44-40
44-39
44-38
44-37
農道
4/6
61-2
5/6
72-3
6/6
1/6
101
2/6
3/6

縮尺	1／1,200

S45.6.10

31652~~5~~ 44-1

17

地番	44-2 44-3 44-4 44-5 44-6 44-7 44-8 44-9 44-10 44-11 44-12 44-13 44-14 44-15
土地の所在	秋田市広面字樋ノ口

地積測量図

44-10 昭和63. 8. 26 分筆

平成 2. 12. 5 44-7, 44-95に分筆

1/6

作製年月日	昭和四五年六月八日
作製者	秋田市山王四丁目一番二号 秋田県住宅供給公社 高橋政光
申請人	秋田市山王四丁目壱番弐号 秋田県住宅供給公社 理事長 高瀬忠

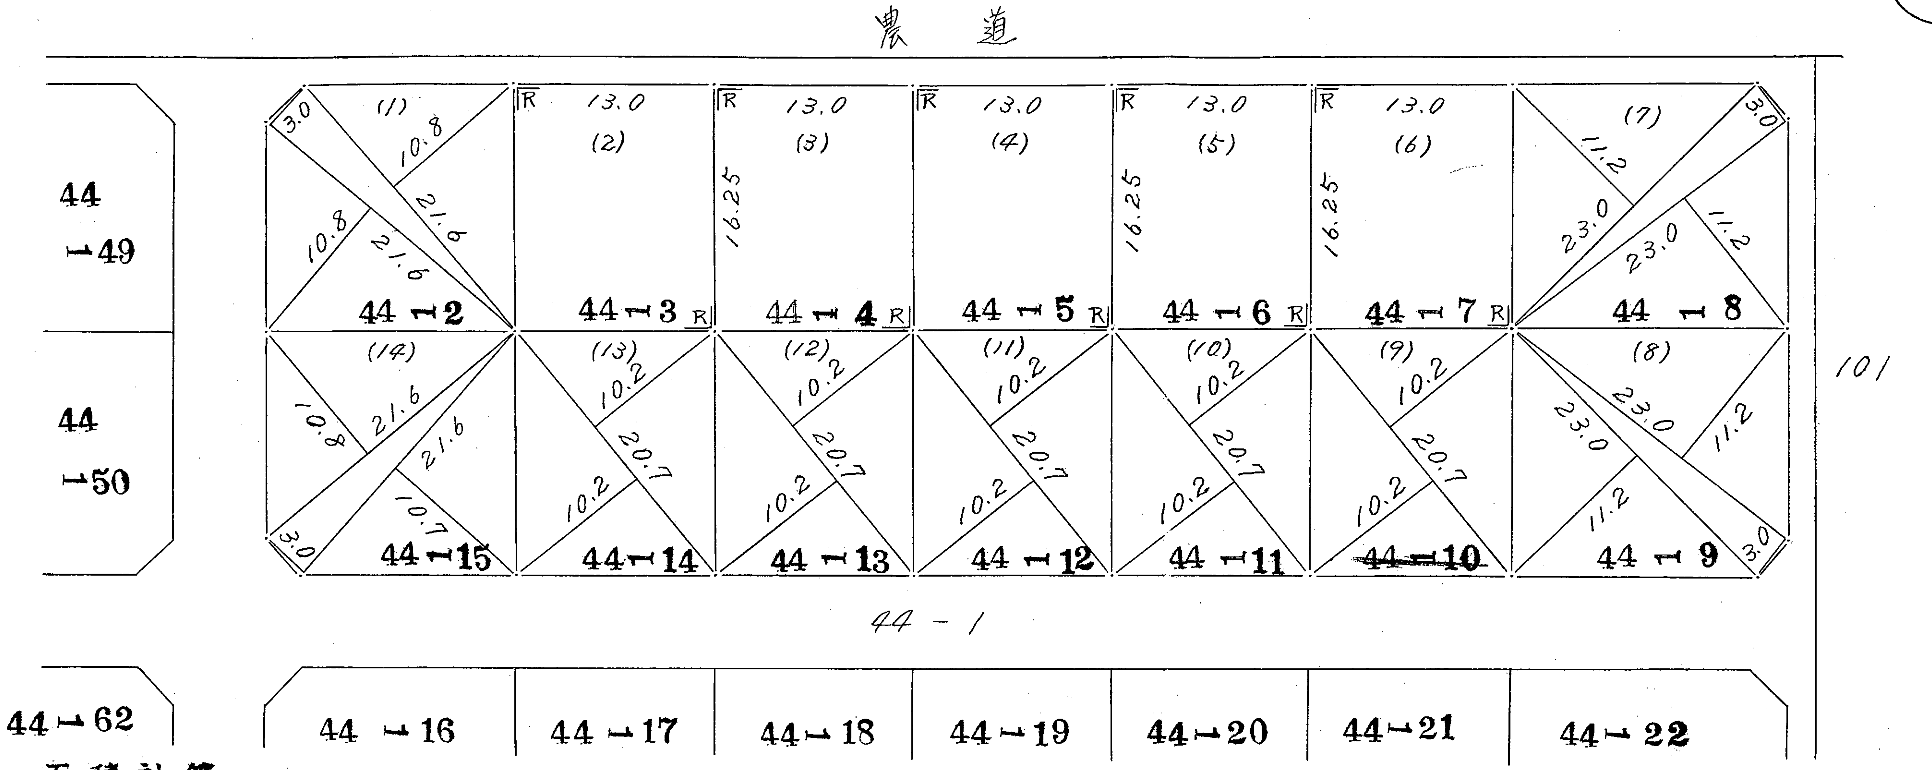
農道
44-49
44-50
44-62
101
44-1
44-2
44-3
44-4
44-5
44-6
44-7
44-8
44-9
44-10
44-11
44-12
44-13
44-14
44-15
44-16
44-17
44-18
44-19
44-20
44-21
44-22
(1) (2) (3) (4) (5) (6) (7) (8) (9) (10) (11) (12) (13) (14)
13.0
16.25
3.0
10.8
21.6
23.0
11.2
10.2
20.7
10.7
R

面積計算

(1) {21.6 X (10.8 + 3.0) + 21.6 X 10.8} X 1/2
= 265.68
地積 265.68㎡

(2) 16.25 X 13.0 = 211.25
地積 211.25㎡

(3) 16.25 X 13.0 = 211.25
地積 211.25㎡

(4) 16.25 X 13.0 = 211.25
地積 211.25㎡

(5) 16.25 X 13.0 = 211.25
地積 211.25㎡

(6) 16.25 X 13.0 = 211.25
地積 211.25㎡

(7) {23.0 X (11.2 + 3.0) + 23.0 X 11.2} X 1/2
= 292.10
地積 292.10㎡

(8) {23.0 X (11.2 + 3.0) + 23.0 X 11.2} X 1/2
= 292.10
地積 292.10㎡

(9) 20.7 X (10.2 + 10.2) X 1/2
= 211.14
地積 211.14㎡

(10) 20.7 X (10.2 + 10.2) X 1/2
= 211.14
地積 211.14㎡

(11) 20.7 X (10.2 + 10.2) X 1/2
= 211.14
地積 211.14㎡

(12) 20.7 X (10.2 + 10.2) X 1/2
= 211.14
地積 211.14㎡

(13) 20.7 X (10.2 + 10.2) X 1/2
= 211.14
地積 211.14㎡

(14) {21.6 X (10.7 + 3.0) + 21.6 X 10.8} X 1/2
= 264.60
地積 264.60㎡

縮尺	1/500

S45.6.10

15

44-1　316526

地番	~~44-16 44-17 44-18 44-19 44-20 44-21 44-22 44-23 44-24 44-25 44-26 44-27 44-28 44-29~~
土地の所在	秋田市広面字樋ノ口

地積測量図

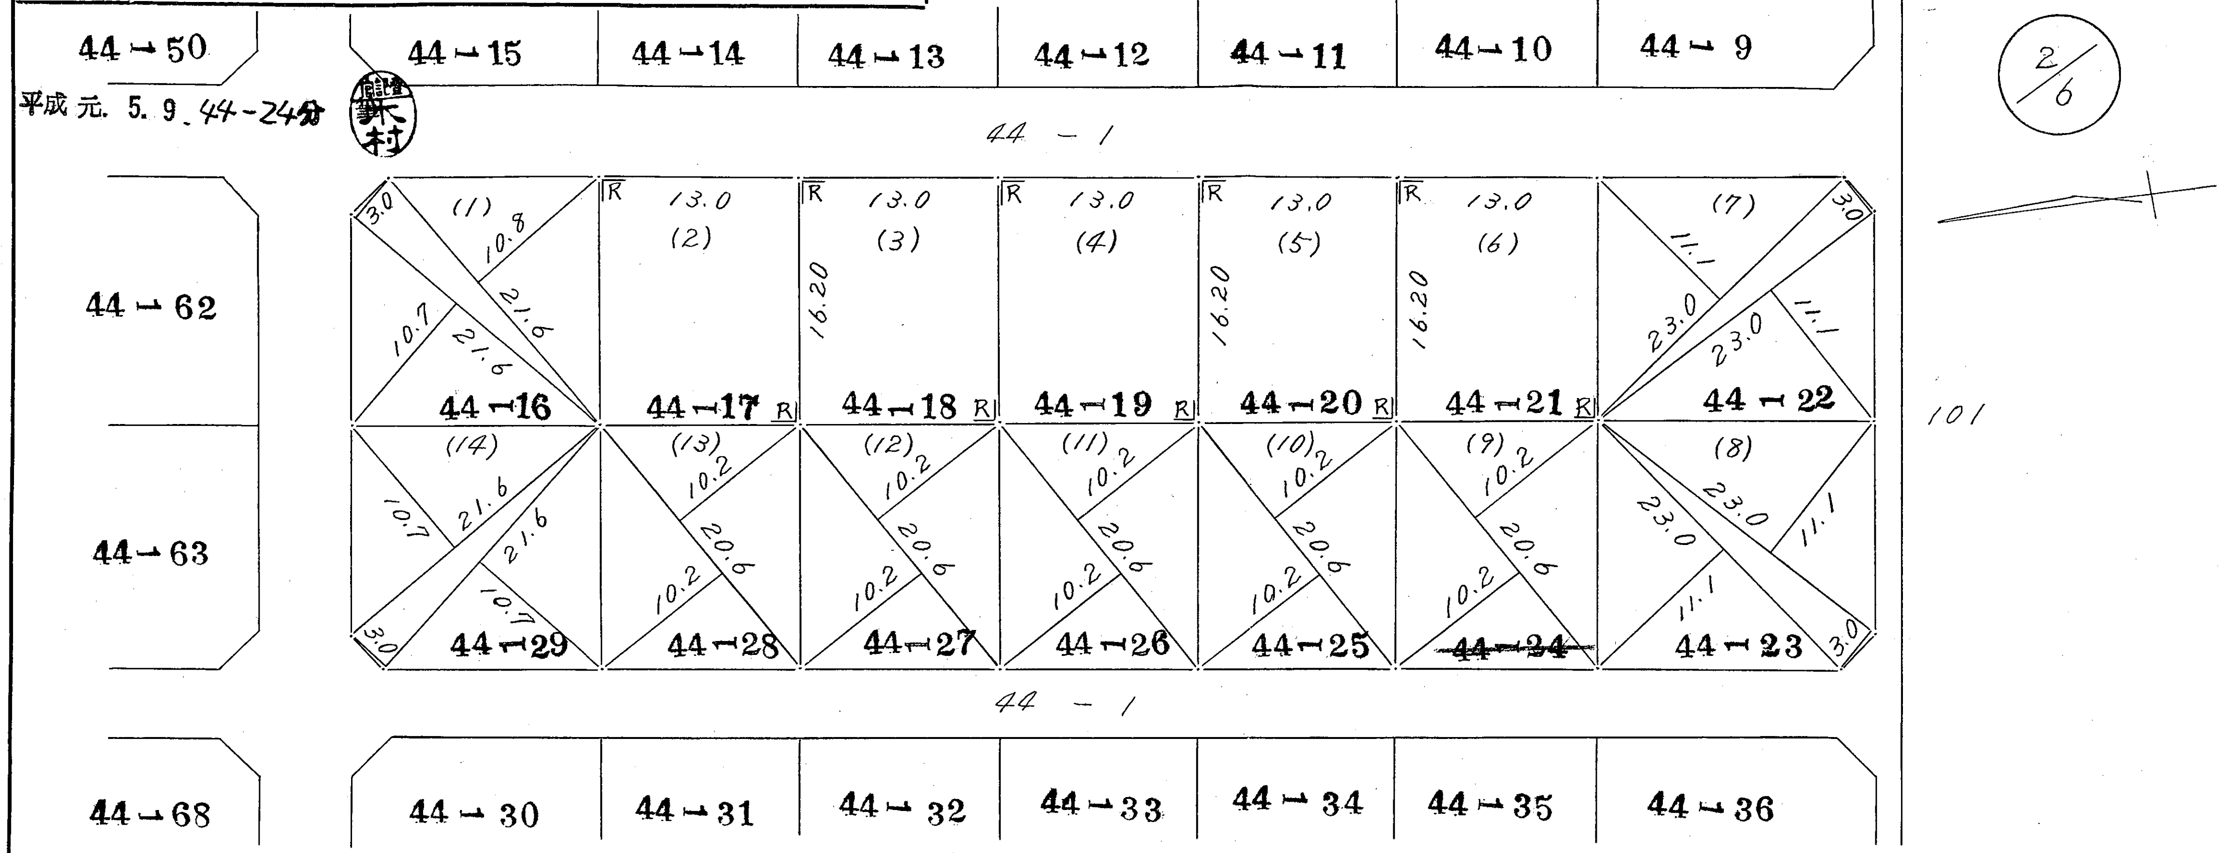
44-50
44-15
44-14
44-13
44-12
44-11
44-10
44-9
44-1
44-62
44-63
44-68
(1) 3.0 10.8 21.6 10.7 21.6 44-16
(2) 13.0 44-17
(3) 13.0 16.20 44-18
(4) 13.0 44-19
(5) 13.0 16.20 44-20
(6) 13.0 16.20 44-21
(7) 3.0 11.1 23.0 23.0 11.1 44-22
(14) 10.7 21.6 21.6 10.7 3.0 44-29
(13) 10.2 20.6 10.2 44-28
(12) 10.2 20.6 10.2 44-27
(11) 10.2 20.6 10.2 44-26
(10) 10.2 20.6 10.2 44-25
(9) 10.2 20.6 10.2 44-24
(8) 23.0 23.0 11.1 11.1 3.0 44-23
44-1
44-30
44-31
44-32
44-33
44-34
44-35
44-36
101
2/6

平成元.5.9　44-24分

面積計算

(1) {21.6 × (10.7 + 3.0) + 21.6 × 10.8} × 1/2
= 264.60
地積　264.60㎡

(2) 16.20 × 13.0 = 210.60
地積　210.60㎡

(3) 16.20 × 13.0 = 210.60
地積　210.60㎡

(4) 16.20 × 13.0 = 210.60
地積　210.60㎡

(5) 16.20 × 13.0 = 210.60
地積　210.60㎡

(6) 16.20 × 13.0 = 210.60
地積　210.60㎡

(7) {23.0 × (11.1 + 3.0) + 23.0 × 11.1} × 1/2
= 289.80
地積　289.80㎡

(8) {23.0 × (11.1 + 3.0) + 23.0 × 11.1} × 1/2
= 289.80
地積　289.80㎡

(9) 20.6 × (10.2 + 10.2) × 1/2
= 210.12
地積　210.12㎡

(10) 20.6 × (10.2 + 10.2) × 1/2
= 210.12
地積　210.12㎡

(11) 20.6 × (10.2 + 10.2) × 1/2
= 210.12
地積　210.12㎡

(12) 20.6 × (10.2 + 10.2) × 1/2
= 210.12
地積　210.12㎡

(13) 20.6 × (10.2 + 10.2) × 1/2
= 210.12
地積　210.12㎡

(14) {21.6 × (10.7 + 3.0) + 21.6 × 10.7} × 1/2
= 263.52
地積　263.52㎡

作製年月日	昭和四五年六月八日
作製者	秋田市山王四丁目一番二号 秋田県住宅供給公社 高橋政光
申請人	秋田市山王四丁目壱番弐号 秋田県住宅供給公社 理事長　高瀬忠一

縮尺	1/500

S45.6.10

44-1　316527

44-38 平成3. 4. 16分筆　登記 有明

44-35 平成 4.10. 5
44-35.44-37に分筆　登記

16

地積測量図

地番	44-30 44-31 44-32 44-33 44-34 ~~44-35~~ 44-36 44-37 44-38 44-39 44-40 44-41 44-42 44-43
土地の所在	秋田市広面字樋ノ口

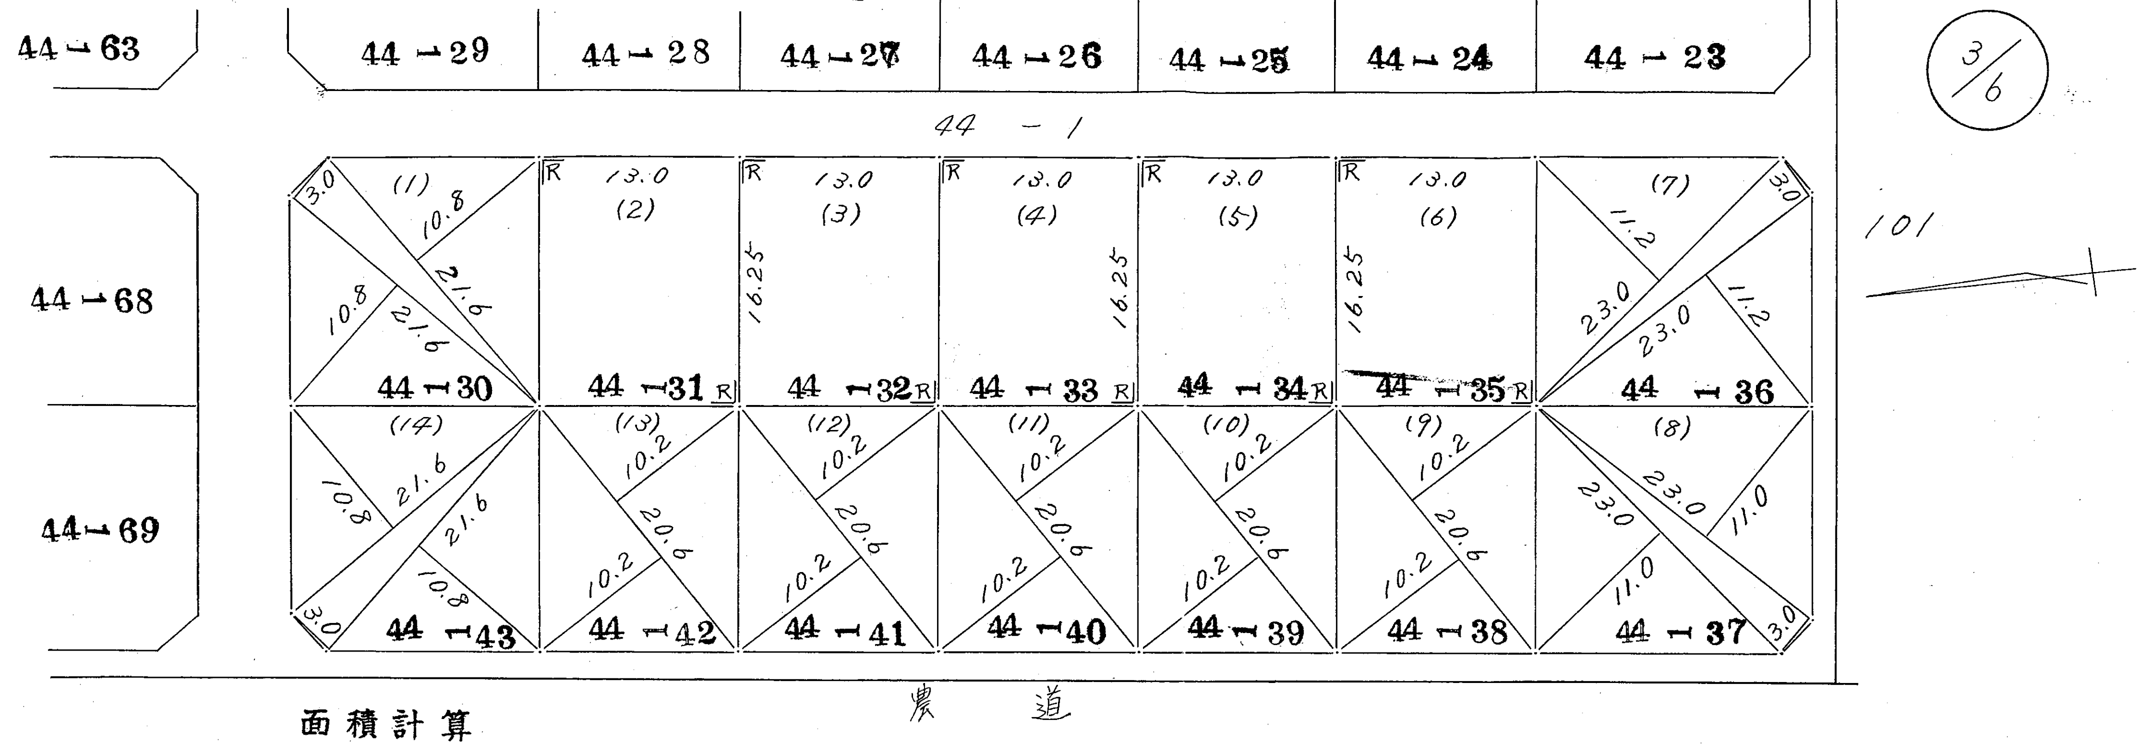
44-63
44-29
44-28
44-27
44-26
44-25
44-24
44-23
3/6
44-1
101
44-68
44-69
(1)
3.0
10.8
21.6
10.8
21.6
44-30
(2)
13.0
44-31
(3)
13.0
16.25
44-32
(4)
13.0
16.25
44-33
(5)
13.0
44-34
(6)
13.0
16.25
~~44-35~~
(7)
3.0
11.2
23.0
23.0
11.2
44-36
(14)
10.8
21.6
21.6
10.8
3.0
44-43
(13)
10.2
20.6
10.2
44-42
(12)
10.2
20.6
10.2
44-41
(11)
10.2
20.6
10.2
44-40
(10)
10.2
20.6
10.2
44-39
(9)
10.2
20.6
10.2
44-38
(8)
23.0
23.0
11.0
11.0
3.0
44-37
農道

面積計算

(1) {21.6 × (10.8 + 3.0) + 21.6 × 10.8} × 1/2
= 265.68
地積 265.68㎡

(2) 16.25 × 13.0 = 211.25
地積 211.25㎡

(3) 16.25 × 13.0 = 211.25
地積 211.25㎡

(4) 16.25 × 13.0 = 211.25
地積 211.25㎡

(5) 16.25 × 13.0 = 211.25
地積 211.25㎡

(6) 16.25 × 13.0 = 211.25
地積 211.25㎡

(7) {23.0 × (11.2 + 3.0) + 23.0 × 11.2} × 1/2
= 292.10
地積 292.10㎡

(8) {23.0 × (11.0 + 3.0) + 23.0 × 11.0} × 1/2
= 287.50
地積 287.50㎡

(9) 20.6 × (10.2 + 10.2) × 1/2 = 210.12
地積 210.12㎡

(10) 20.6 × (10.2 + 10.2) × 1/2 = 210.12
地積 210.12㎡

(11) 20.6 × (10.2 + 10.2) × 1/2 = 210.12
地積 210.12㎡

(12) 20.6 × (10.2 + 10.2) × 1/2 = 210.12
地積 210.12㎡

(13) 20.6 × (10.2 + 10.2) × 1/2 = 210.12
地積 210.12㎡

(14) {21.6 × (10.8 + 3.0) + 21.6 × 10.8} × 1/2
= 265.68
地積 265.68㎡

作製年月日　昭和四五年六月八日

作製者
秋田市山王四丁目一番二号
秋田県住宅供給公社
高橋政光

申請人
秋田市山王四丁目壱番弐号
秋田県住宅供給公社
理事長　高瀬忠一

縮尺　1/500

S45.6.10

(1)　令和6年2月28日
４４番３８につき、地積更正

(注) 下線のあるものは抹消事項であることを示す。

44-1　316528

19

地積測量図

地番	~~44-44~~.44-45.44-46.44-47.44-48.44-49. 44-55.44-54.44-53.44-52.44-51.44-50.
土地の所在	秋田市広面字樋ノ口

平成16.9.2 44-44.44-99に分筆

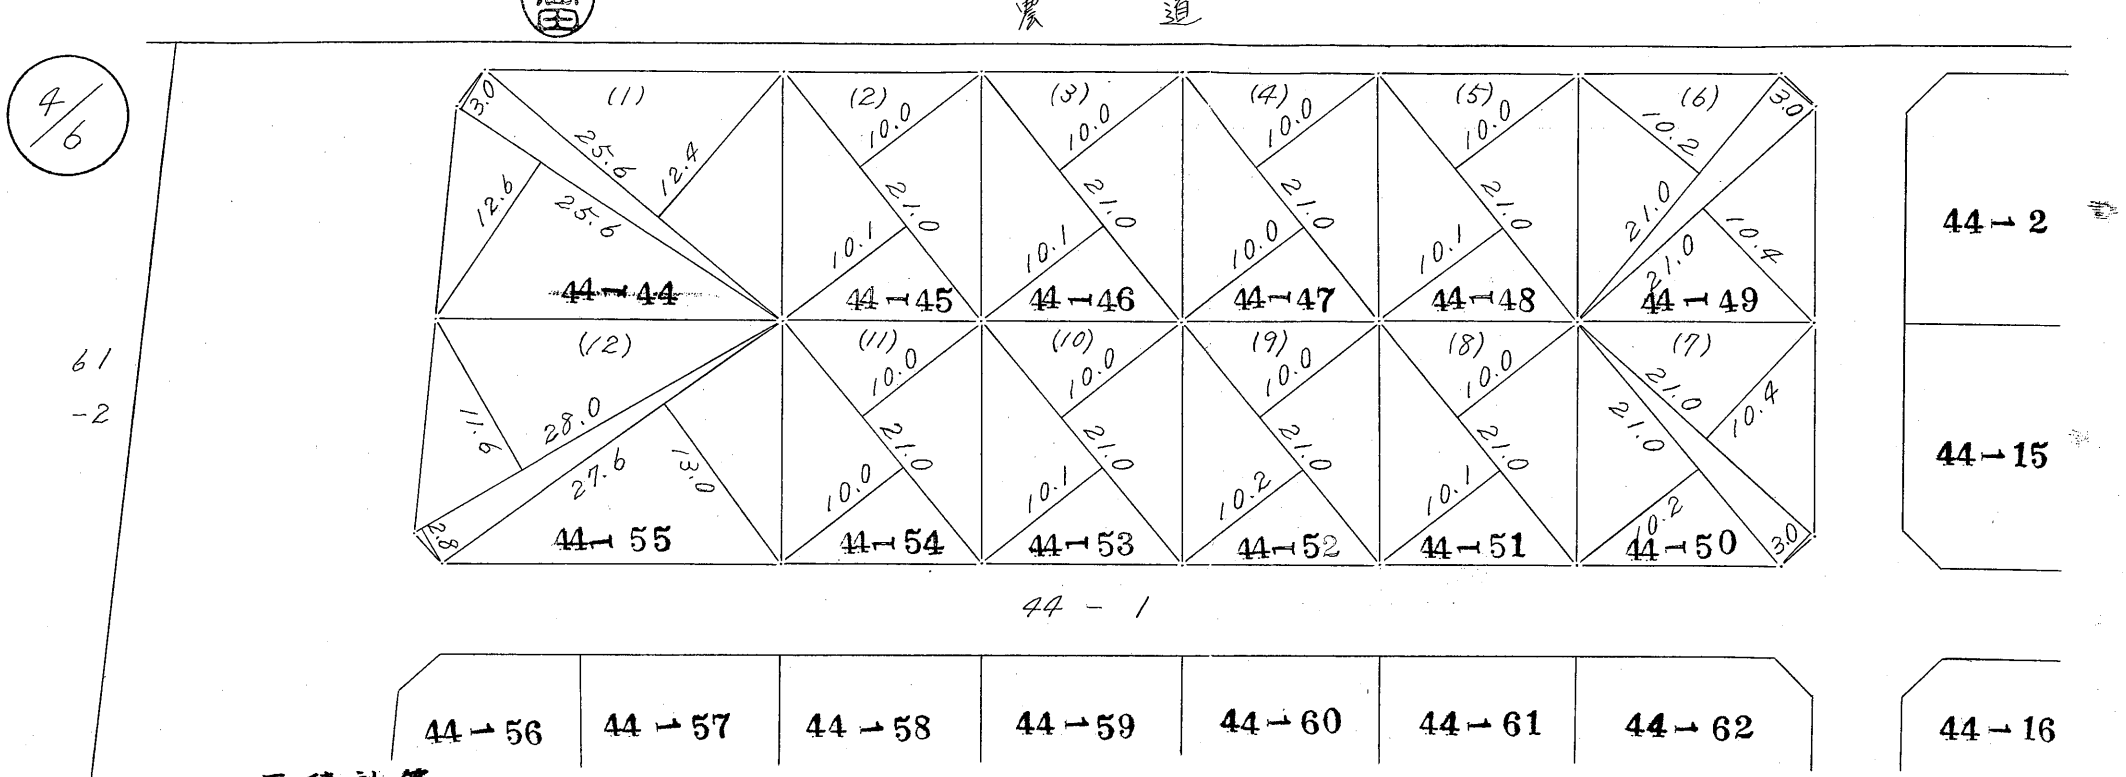
農道
4/6
61
-2
(1)
3.0
25.6
12.4
12.6
25.6
44-44
(2)
10.0
21.0
10.1
44-45
(3)
10.0
21.0
10.1
44-46
(4)
10.0
21.0
10.0
44-47
(5)
10.0
21.0
10.1
44-48
(6)
10.2
3.0
21.0
10.4
21.0
44-49
44-2
(12)
11.6
28.0
27.6
13.0
2.8
44-55
(11)
10.0
21.0
10.0
44-54
(10)
10.0
21.0
10.1
44-53
(9)
10.0
21.0
10.2
44-52
(8)
10.0
21.0
10.1
44-51
(7)
21.0
10.4
21.0
10.2
3.0
44-50
44-15
44-1
44-56
44-57
44-58
44-59
44-60
44-61
44-62
44-16

面積計算

(1) ｛25.6 × (12.6 + 3.0) + 25.6 × 12.4｝× 1/2
= 358.40
地積 358.40㎡

(2) 21.0 × (10.1 + 10.0) × 1/2 = 211.05
地積 211.05㎡

(3) 21.0 × (10.1 + 10.0) × 1/2 = 211.05
地積 211.05㎡

(4) 21.0 × (10.0 + 10.0) × 1/2 = 210.0
地積 210.0㎡

(5) 21.0 × (10.1 + 10.0) × 1/2 = 211.05
地積 211.05㎡

(6) ｛21.0 × (10.2 + 3.0) + 21.0 × 10.4｝× 1/2
= 247.80
地積 247.80㎡

(7) ｛21.0 × (10.4 + 3.0) + 21.0 × 10.2｝× 1/2
= 247.80
地積 247.80㎡

(8) 21.0 × (10.1 + 10.0) × 1/2 = 211.05
地積 211.05㎡

(9) 21.0 × (10.2 + 10.0) × 1/2 = 212.10
地積 212.10㎡

(10) 21.0 × (10.1 + 10.0) × 1/2 = 211.05
地積 211.05㎡

(11) 21.0 × (10.0 + 10.0) × 1/2 = 210.0
地積 210.0㎡

(12) ｛28.0 × (11.6 + 2.8) + 27.6 × 13.0｝× 1/2
= 381.0
地積 381.0㎡

作製年月日	昭和四五年六月八日
作製者	秋田市山王四丁目一番二号 秋田県住宅供給公社 高橋政光
申請人	秋田市山王四丁目壱番弐号 秋田県住宅供給公社 理事長　高瀬

縮尺	1/500

S45.6.10

316529

18

地積測量図

地番	44-1 44−56. 44−57. 44−58. 44−59. 44−60. 44−61. 44−62. 44−63. 44−64. 44−65.
土地の所在	秋田市広面字樋ノ口

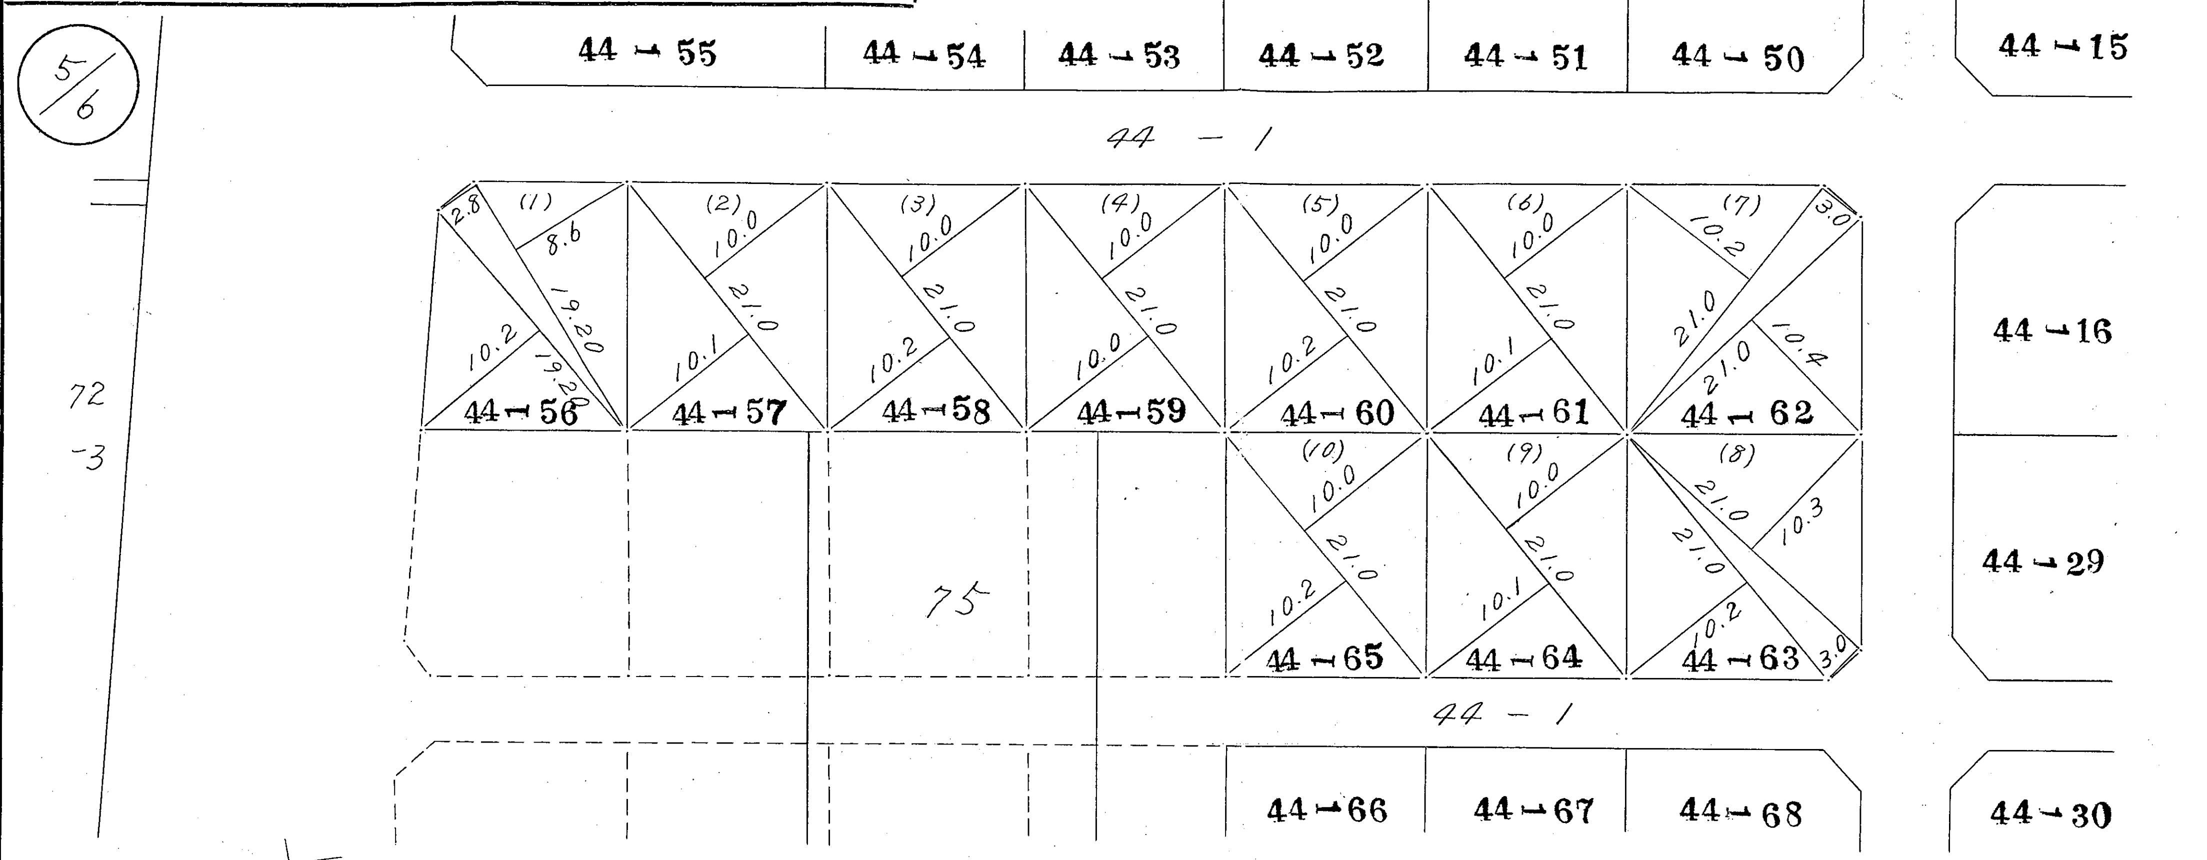
5/6
44−55
44−54
44−53
44−52
44−51
44−50
44−15
44 − 1
(1)
2.8
8.6
19.20
10.2
19.20
44−56
(2)
10.0
21.0
10.1
44−57
(3)
10.0
21.0
10.2
44−58
(4)
10.0
21.0
10.0
44−59
(5)
10.0
21.0
10.2
44−60
(6)
10.0
21.0
10.1
44−61
(7)
3.0
10.2
21.0
21.0
10.4
44−62
44−16
72
−3
75
(10)
10.0
21.0
10.2
44−65
(9)
10.0
21.0
10.1
44−64
(8)
21.0
10.3
21.0
10.2
3.0
44−63
44−29
44 − 1
44−66
44−67
44−68
44−30

面積計算

(1) $\{19.2 \times (8.6 + 2.8) + 19.2 \times 10.2\} \times \frac{1}{2}$
$= 207.36$
地積 207.36㎡

(2) $21.0 \times (10.1 + 10.0) \times \frac{1}{2} = 211.05$
地積 211.05㎡

(3) $21.0 \times (10.2 + 10.0) \times \frac{1}{2} = 212.10$
地積 212.10㎡

(4) $21.0 \times (10.0 + 10.0) \times \frac{1}{2} = 210.0$
地積 210.0㎡

(5) $21.0 \times (10.2 + 10.0) \times \frac{1}{2} = 212.10$
地積 212.10㎡

(6) $21.0 \times (10.1 + 10.0) \times \frac{1}{2} = 211.05$
地積 211.05㎡

(7) $\{21.0 \times (10.2 + 3.0) + 21.0 \times 10.4\} \times \frac{1}{2}$
$= 247.80$
地積 247.80㎡

(8) $\{21.0 \times (10.3 + 3.0) + 21.0 \times 10.2\} \times \frac{1}{2}$
$= 246.75$
地積 246.75㎡

(9) $21.0 \times (10.1 + 10.0) \times \frac{1}{2} = 211.05$
地積 211.05㎡

(10) $21.0 \times (10.2 + 10.0) \times \frac{1}{2} = 212.10$
地積 212.10㎡

作製年月日	昭和四五年六月八日
作製者	秋田市山王四丁目一番二号 秋田県住宅供給公社 高橋政光
申請人	秋田市山王四丁目壱番弐号 秋田県住宅供給公社 理事長 高瀬

縮尺	1/500

S45.6.10

44-1　316530

17

地積測量図

地番	~~44-66~~. ~~44-67~~. ~~44-68~~. ~~44-69~~. ~~44-70~~. ~~44-71~~.
土地の所在	秋田市広面字樋ノ口

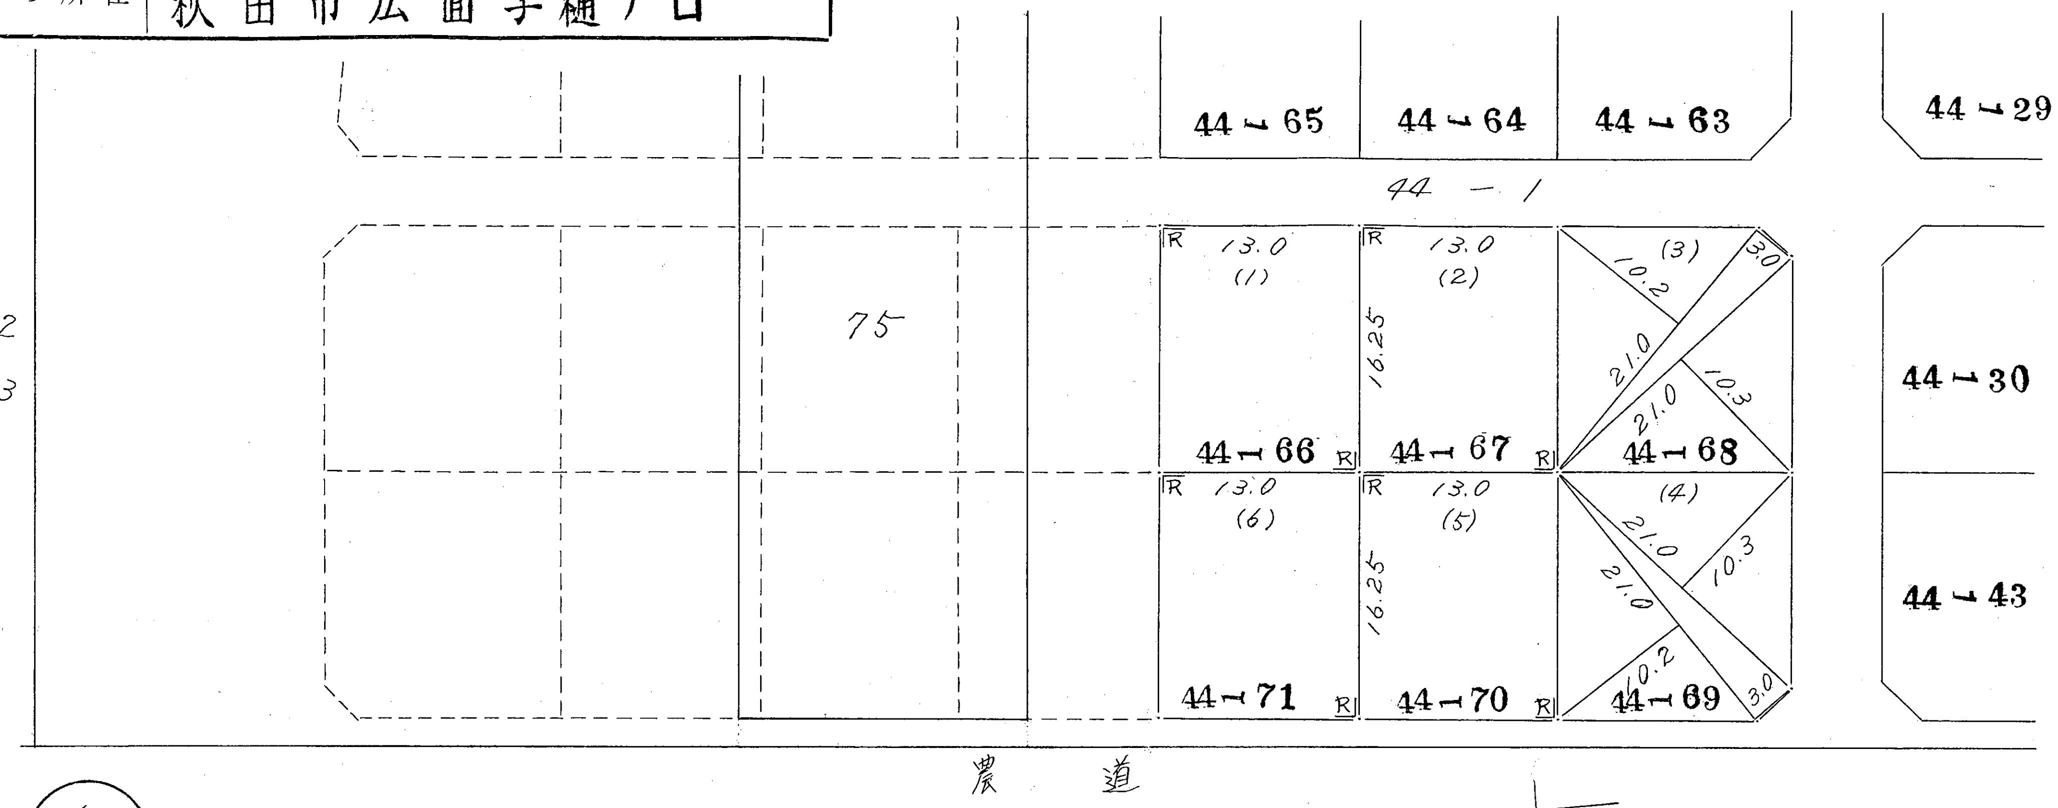
44-65
44-64
44-63
44-29
44-1
R 13.0 (1)
R 13.0 (2)
(3) 3.0 10.2 21.0 21.0 10.3
16.25
75
72-3
44-30
44-66 R
44-67 R
44-68
R 13.0 (6)
R 13.0 (5)
(4) 21.0 21.0 10.3 10.2 3.0
16.25
44-43
44-71 R
44-70 R
44-69
農道

6/6

面積計算

(1)　16.25　×　13.0　＝　211.25
地　積　211.25㎡

(2)　16.25　×　13.0　＝　211.25
地　積　211.25㎡

(3)　{21.0 × (10.2 + 3.0) + 21.0 × 10.3} × ½
＝ 246.75
地　積　246.75㎡

(4)　{21.0 × (10.2 + 3.0) + 21.0 × 10.3} × ½
＝ 246.75
地　積　246.75㎡

(5)　16.25　×　13.0　＝　211.25
地　積　211.25㎡

(6)　16.25　×　13.0　＝　211.25
地　積　211.25㎡

作製年月日	昭和四五年六月八日
作製者	秋田市山王四丁目一番二号 秋田県住宅供給公社 高橋政光
申請人	秋田市山王四丁目壱番弐号 秋田県住宅供給公社 理事長　高瀬

縮尺	1/500

S45.6.10